




KOMMENTARER:

REV	DATO	REVISJONEN GJELDER	SIGN
-----	------	--------------------	------

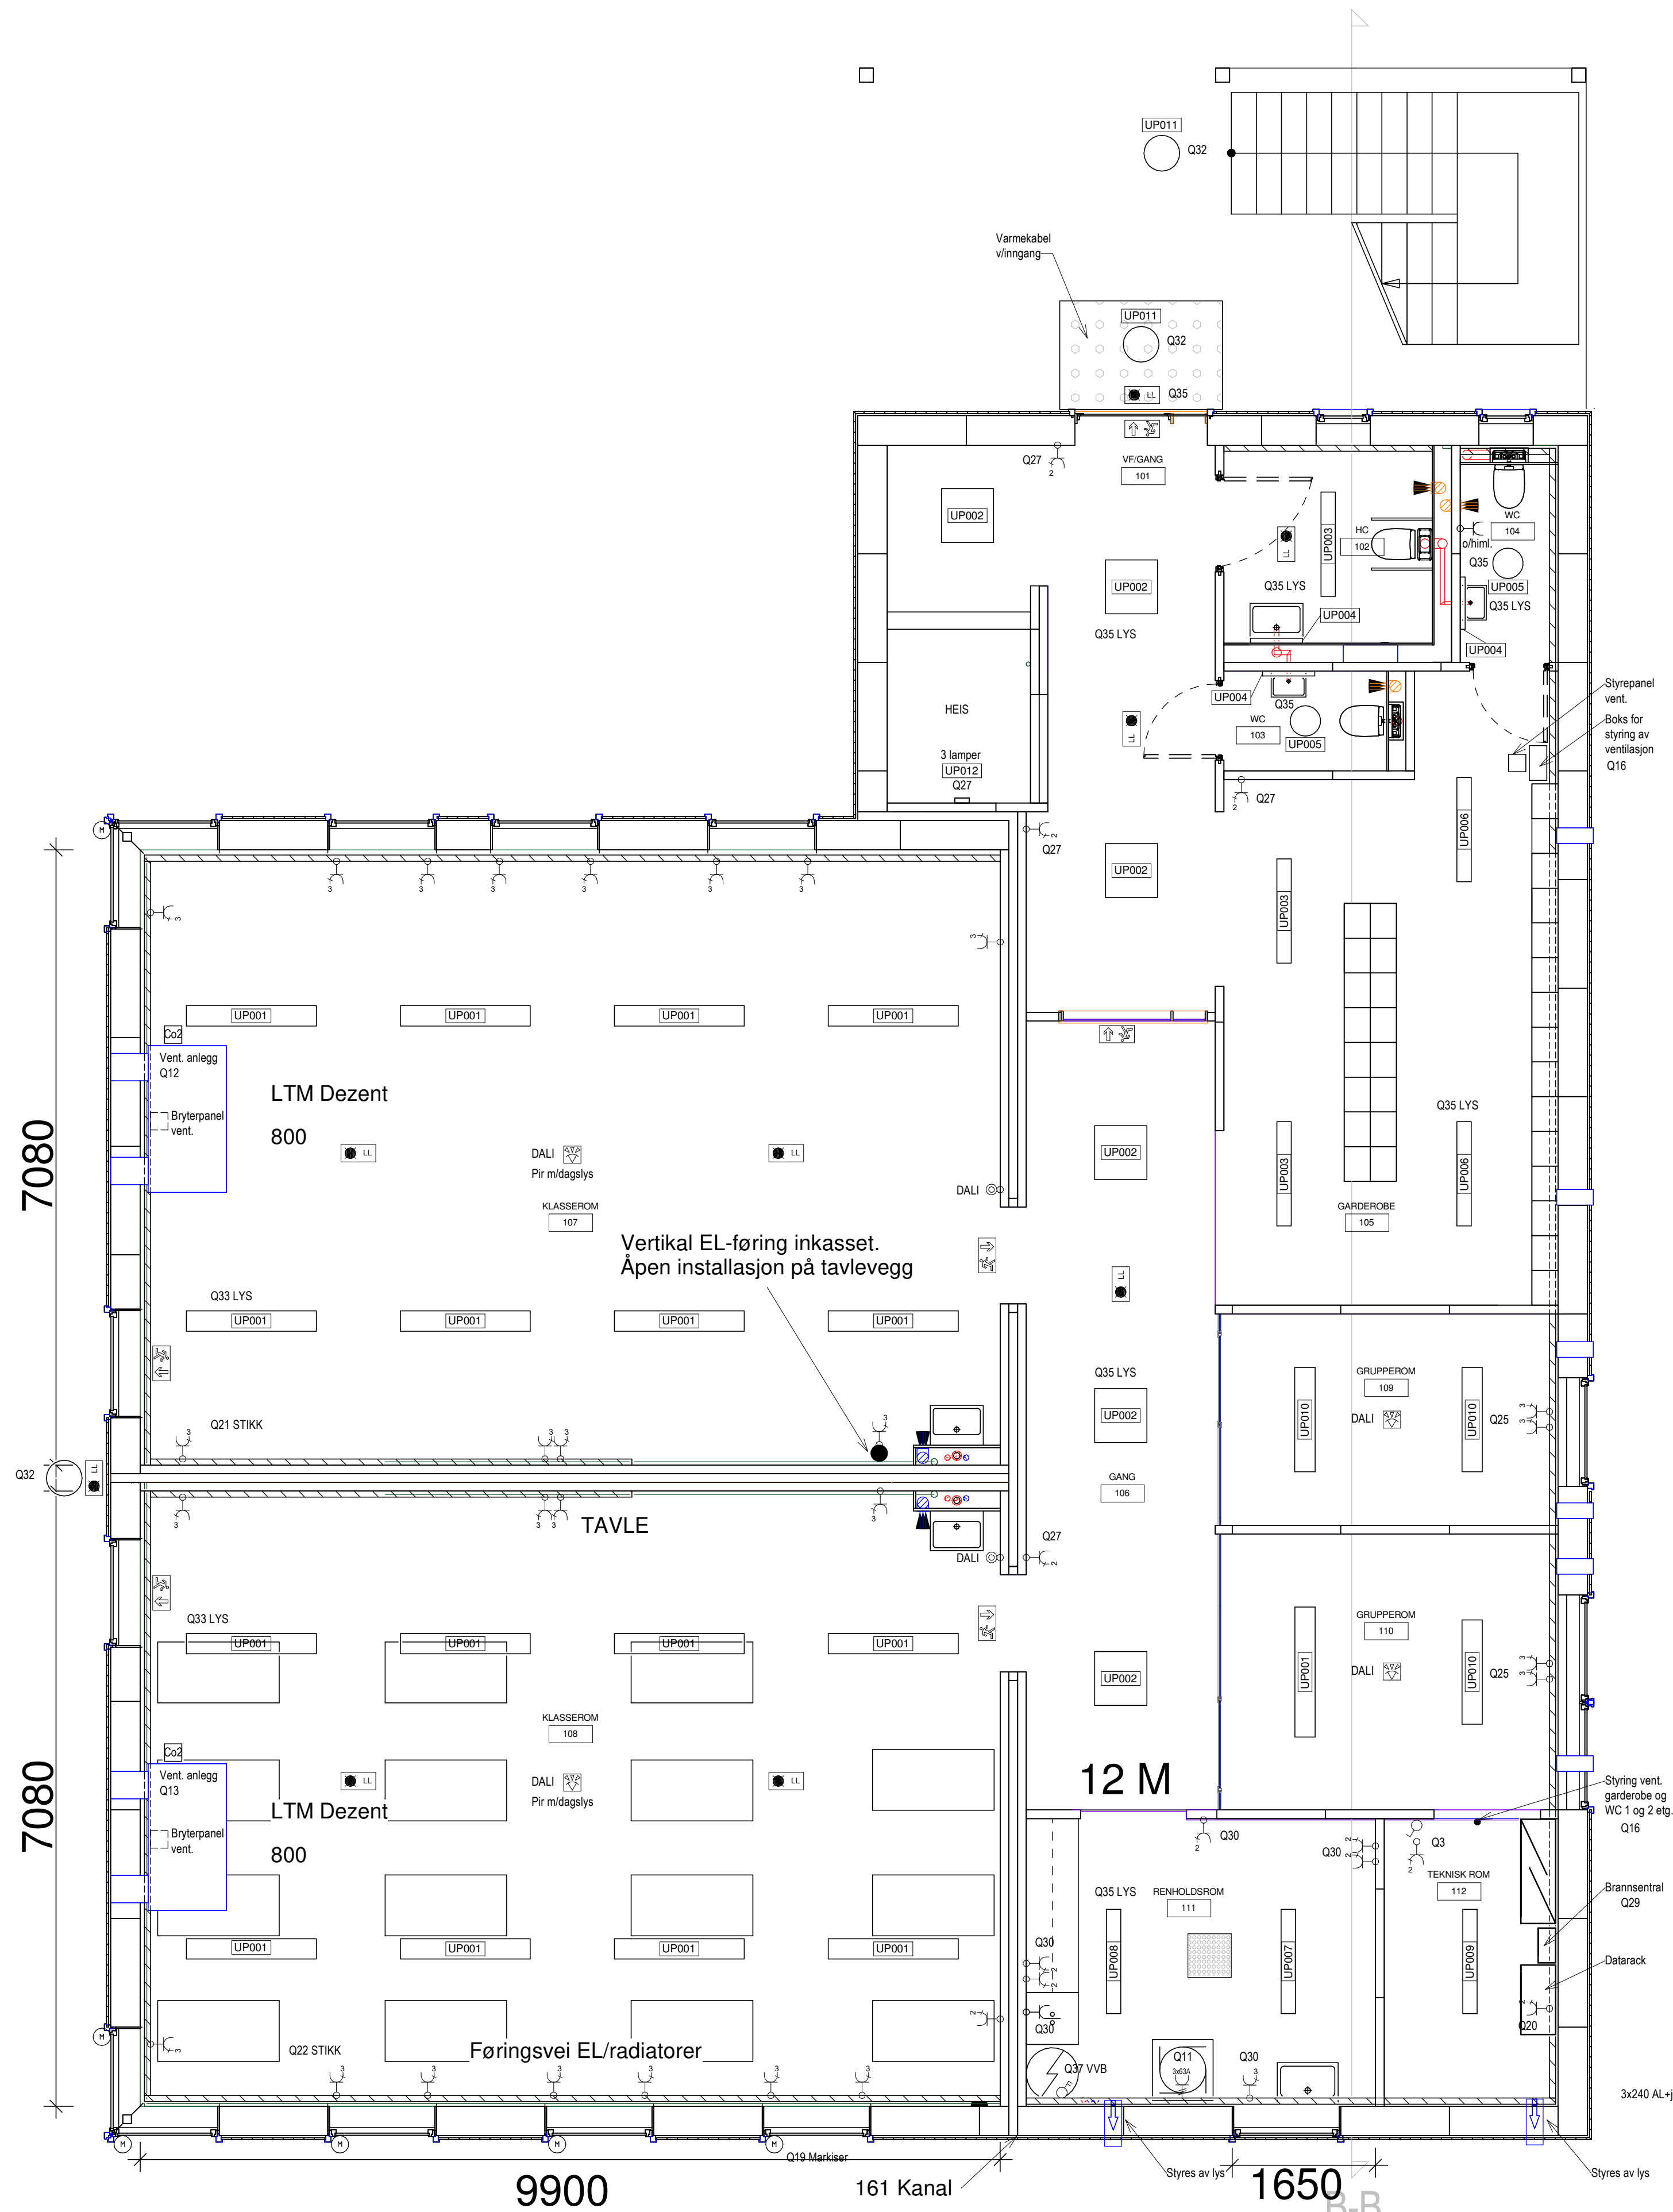

Tiltakshaver:
Elverum Kommune

Prosjektnavn:
Hanstad Skole

Tegningsinformasjon:
Plan 1 Elkraft

Fase:	Som bygget	Tegning nr:	Rev:
Dato:	03.10.17	Prosjektnr:	
Mål:	1 : 50		
Tegnet av:	OKG	17126	E-40-120
Godkjent av:	PGE		
Kontrollert av:	-		